


A NIVEL -1.20
ESCALA:1:100

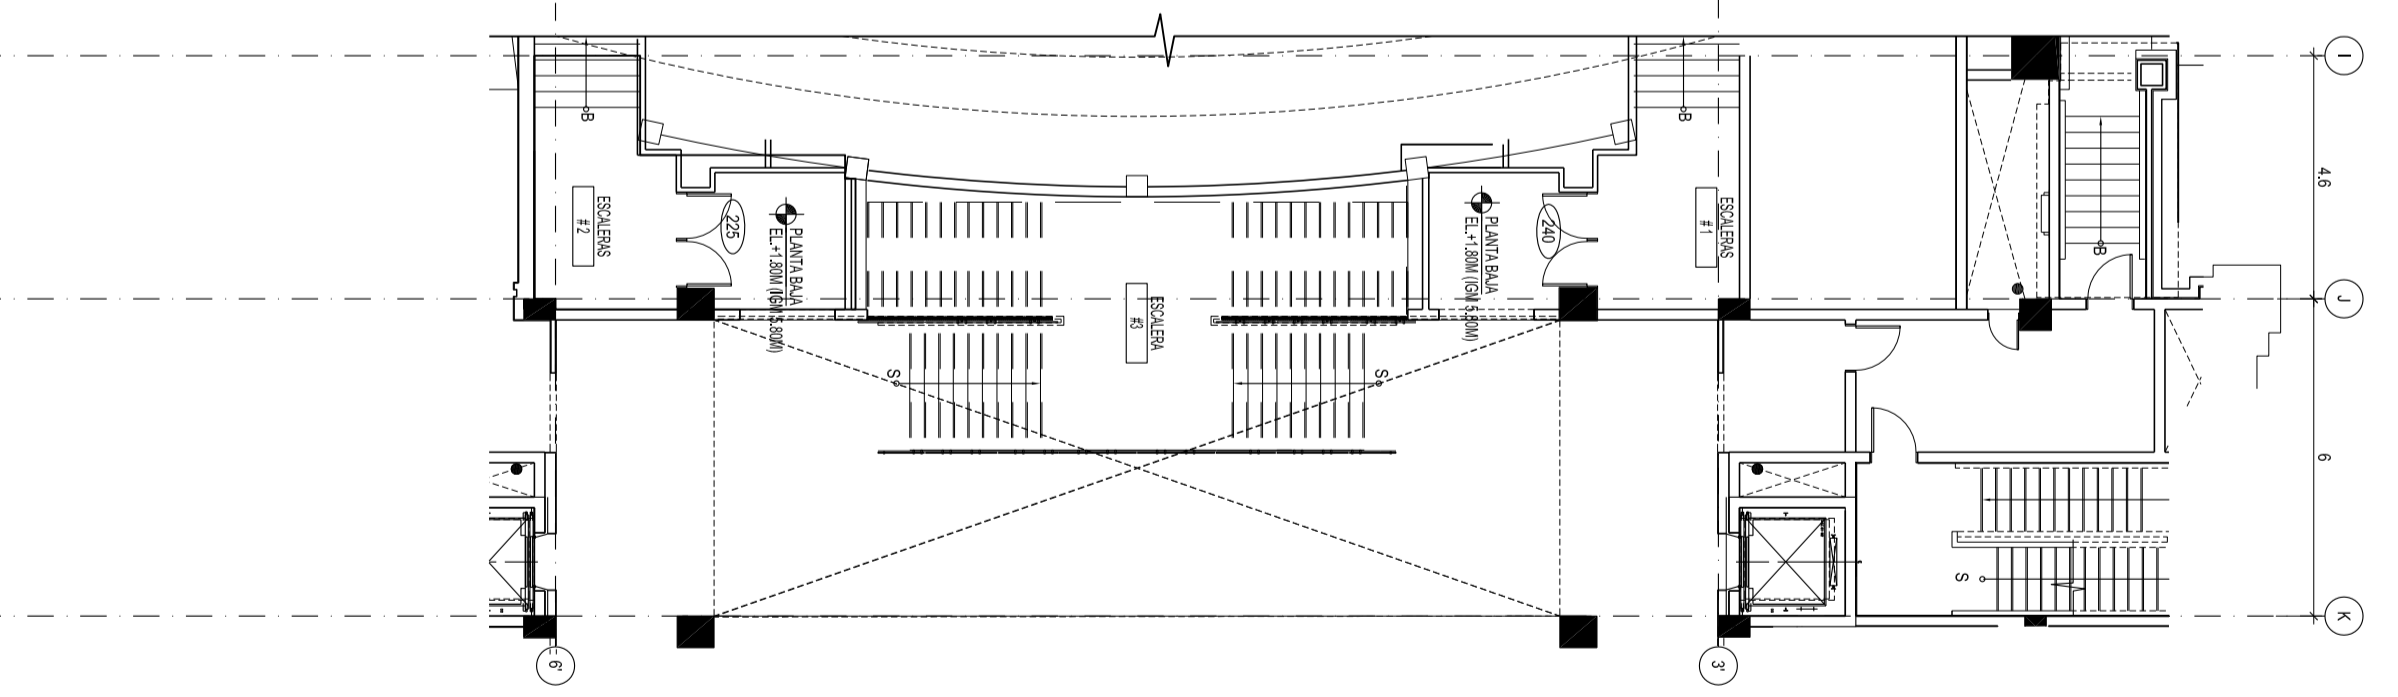

B NIVEL +1.80
ESCALA:1:100

1 PLANO DE CONSTRUCCION
ESCALA:1:100

	GABINETE DE INCENDIOS
	F.E.M.
	UBICACION DE EXTINTOR
	XXXXX
	NUMERO DE ASIA
	NUMERO DE ASIA
	NUMERO DE PUERTA
	TIPO DE PARED RA
	CARGEN DE VENTILAM DE
	VIBRO
	TIPO DE PARED
	NOTAS
	NIVEL DE PISO
	EL.+2.00M
	NUMERO DE PIE
	LINEA DE CENTRO
	ELEVACION
	ELEVACION INTERIOR
	NUMERO DE ELEVACION
	DETALLE DE SECCION
	NUMERO DE DIBUJO
	PIEDRA EXISTENTE
	PIEDRA NUEVA

	NOTAS ESPECIFICAS
	APERTURA DE PARED HASTA 3.00 M SOBRE N+1
	VERI LAMINAS DE CORTE EN EL SET DEL TANTO SANCHEZ
	EL PISO DEL ESCENARIO SERA CON RECUBRIMIENTO DE MADERA NOMBRADO REFINCA.
	SE CONSIDERARA UNA PLATAFORMA ESCENICA PARA EL PISO DEL ESCENARIO H=20 CM OUTS

Perkins Eastman EMPORIO EMPRESARIAL COLON MEZANINE OF. 1 F. 593-40 F. 593-40	KEY PLAN
Client: FUNDACION SANCHEZ AGUILAR asesor@onfpi.com.ec guayaquil, ECUADOR	Site: Km 1.5 VIA SAMBORONDON GUAYAQUIL, ECUADOR
Architect: EDUARDO MIKOWSKI EDUARDO MIKOWSKI@YMAIL.COM 099429899	Structur: FIDEL MIRANDA FIDELMIRANDA@YHAOO.COM 2397289 / 386979 / 099446328
Electric: JAVIER BUENDA CORRELSA@INTERMACHIENET.EC 092561255	Systema contraincendios: MIGUEL VARGAS MSR@GMAIL.COM 2641133 / 5106937 / 093177017

NOMBRE DEL PROYECTO:
SALA ZARUMA

KM 1.5 VIA SAMBORONDON
GUAYAQUIL, ECUADOR
PROJECT No: 34700.00
CONTENIDO:
PLANTA INGRESO

ESCALA: 1:100
ASBUILT A-101
NO APTO PARA CONSTRUCCION
22/02/2012