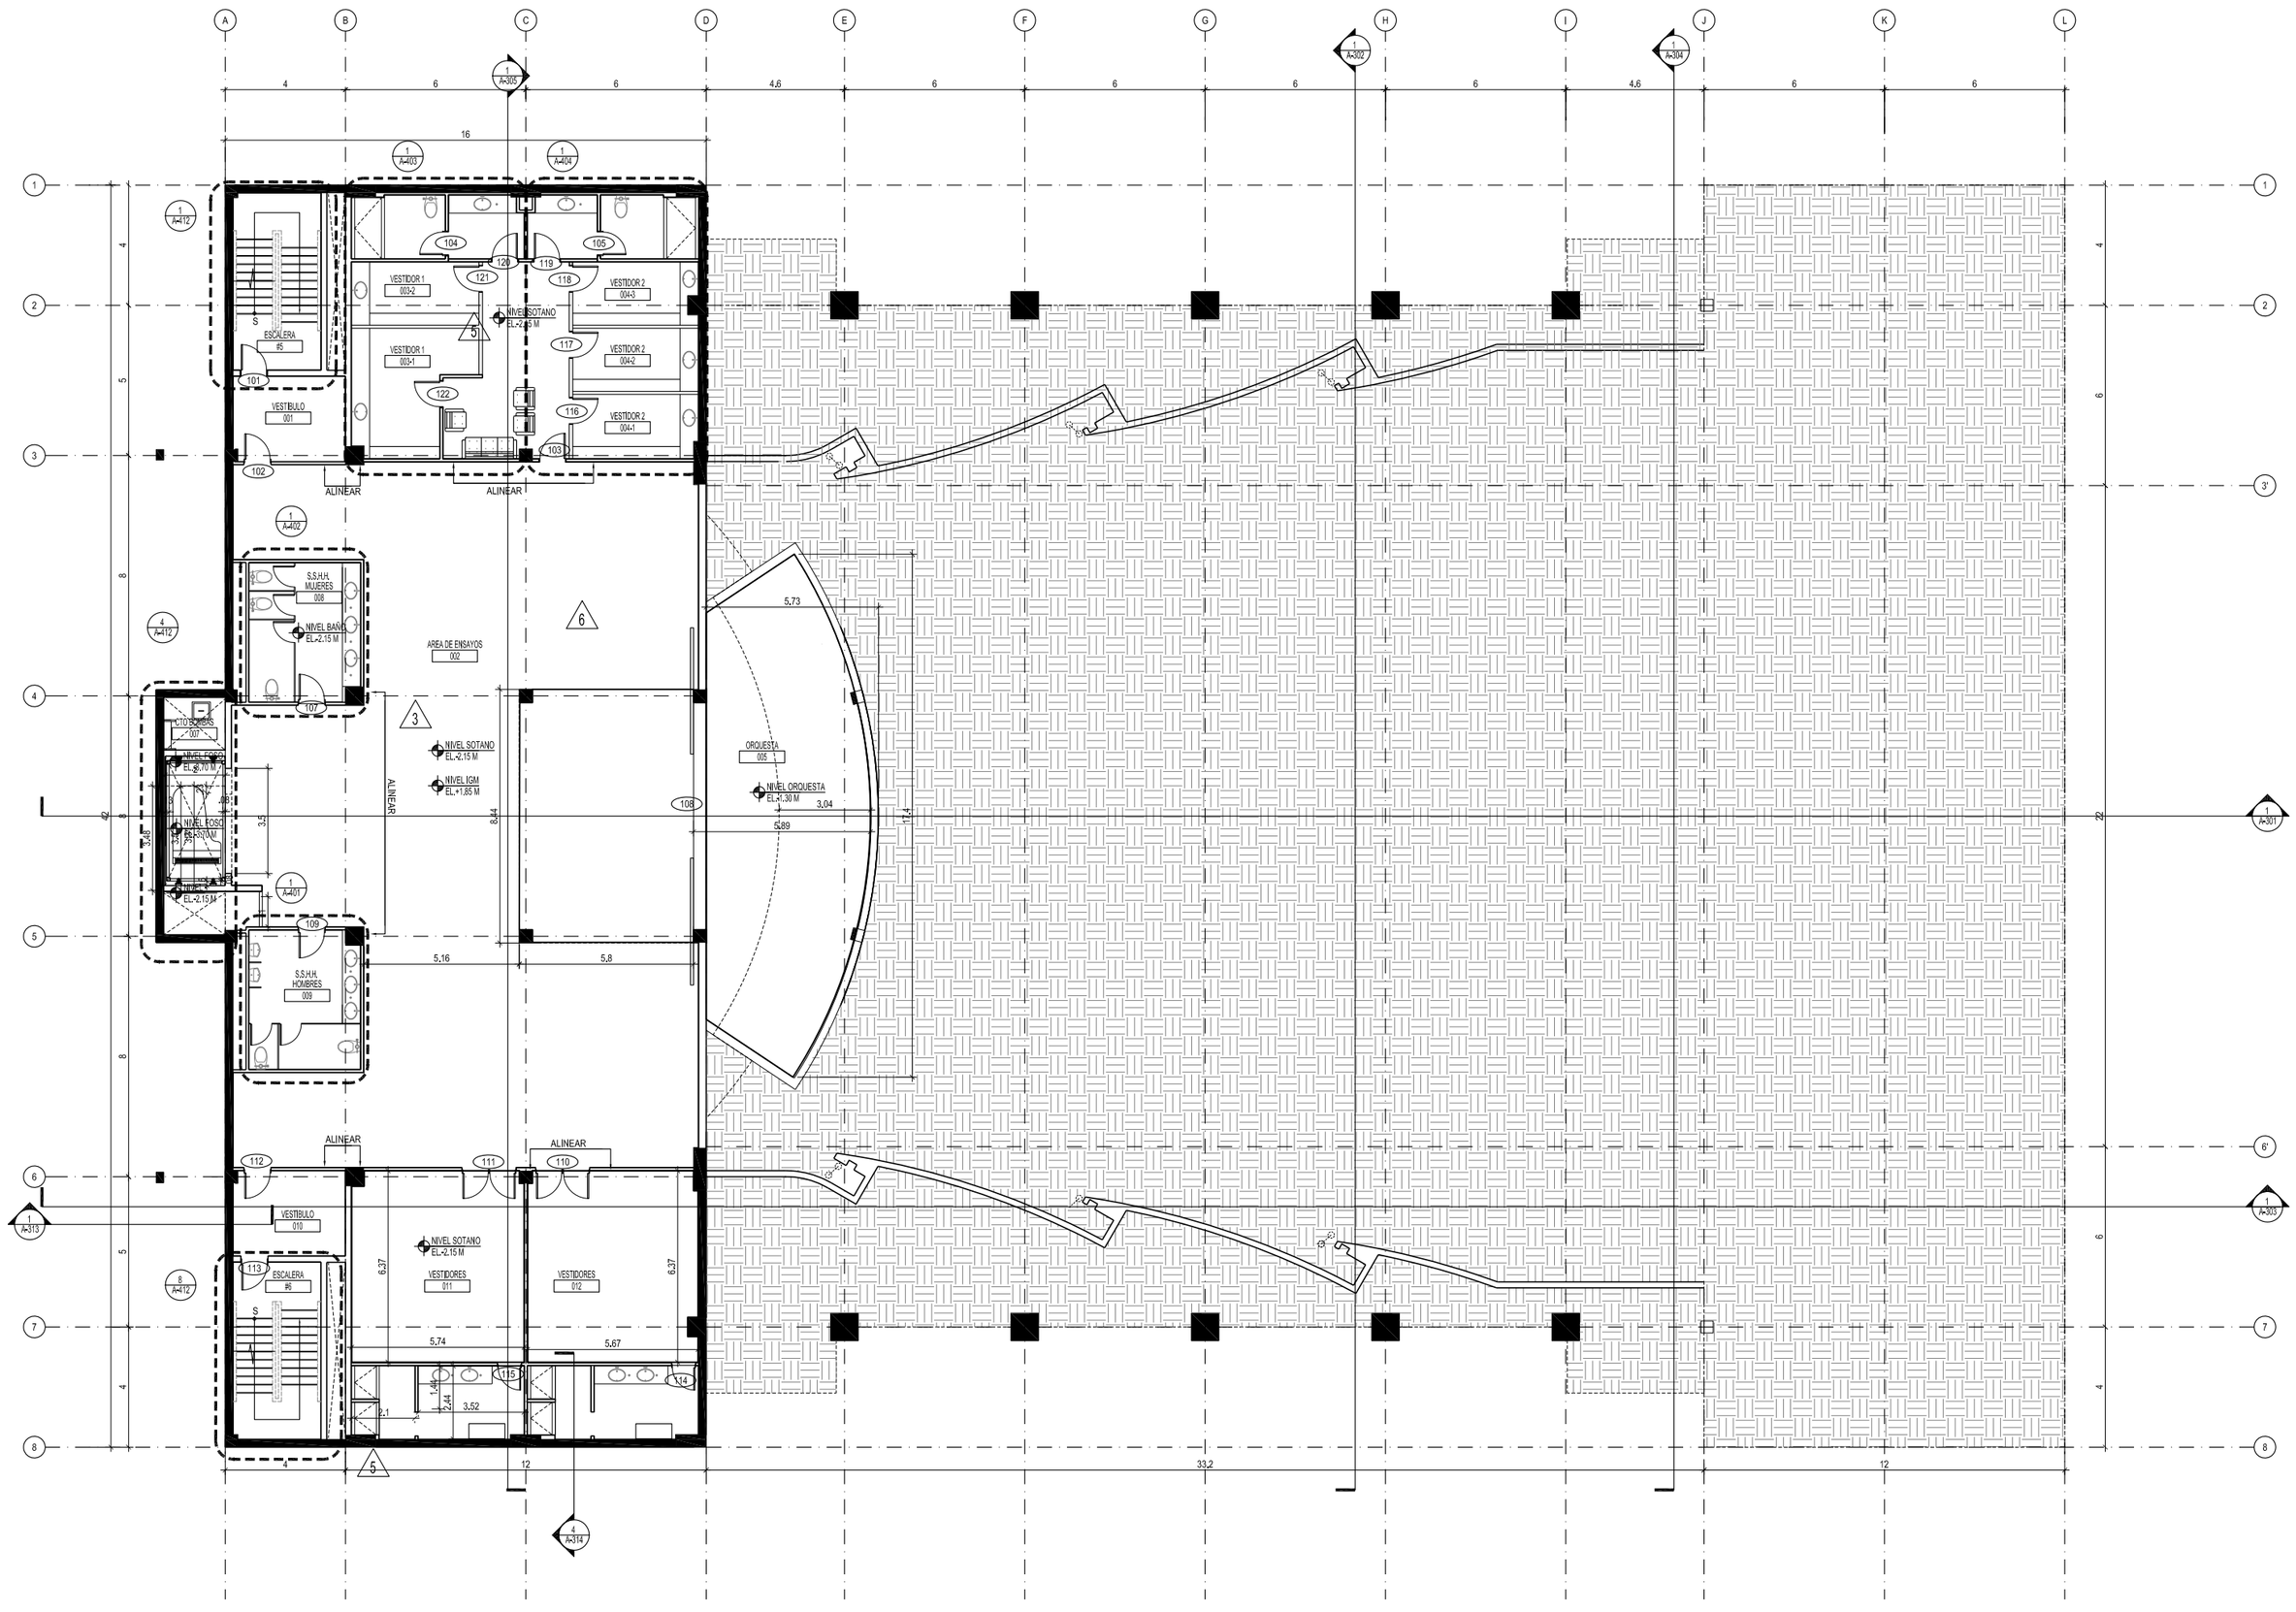

1 PLANO DE CONSTRUCCION PLANTA SOTANO (NIVEL IGM+1.85M)
ESCALA:1:100

SIMBOLOGIA

- SIMBOLO DE REVISION
- DENOMINACION DE REVISION
- GABINETE DE INCENDIOS
- F.E.W. — UBICACION DE EXTINTOR
- XXXXX — NOMBRE DE AREA
- 1 — NUMERO DE AREA
- #P — NUMERO DE PUERTA
- #W — TIPO DE PARED EN CABECERA DE VENTANA DE VIDRIO
- TIPO DE PARED
- 1 — NOTAS
- EL. NIVEL EL. -2.70 M — NIVEL DE PISO
- DIRECCION DE CIRCULACION VEHICULAR
- E — NOMBRE DE EJE
- P — NUMERO DE PARQUEOS
- TRANSISION DE PISO
- V — DENOMINACION DE VENTANA
- LINEA DE CENTRO
- ELEVACION
- 10 — ELEVACION INTERIOR
- 13 / A101 / 11 / 12 — NUMERO DE ELEVACION
- DETALLE DE SECCION-
- 10 / A107 — DENOMINACION DE DETALLE / NUMERO DE DIBUJO
- PLANO DETALLADO O DETALLE DE ELEVACION-
- 43 / A640 — DENOMINACION DE DETALLE / NUMERO DE DIBUJO

NOTAS GENERALES

NOTAS ESPECIFICAS

(101) MURO DE SOTANO, VER DETALLE ESTRUCTURAL.
(102) RECOLECCION DE A.A.S.S. DUCTO CON BOMBAS PARA SUBIR A NIVEL 0.00. VER DETALLE SANITARIO
(103) FOSO DE ASCENSOR, CONSIDERAR POZO DE HH 1.50, SEGUN DETALLES PROPORCIONADOS POR PROVEEDOR DE ASCENSOR
(104) LOS DUCTOS DE CLIMATIZACION LLEGAN HASTA CIELO RASO, LA PARTE INFERIOR SERA USADA COMO BODEGA Y ACCESO A MANTENIMIENTO DE DUCTOS
(105) EL PISO DEL SOTANO ESTA ELEVADO 30 CMTS DE LA LOSA DE CIMENTACION PARA PENDIENTES DE A.A.S.S.
(106) EL PISO DE LA ORQUESTA SERA UNA PLATAFORMA DE ESTRUCTURA METALICA. CONSIDERAR LAS INSTALACIONES PARA EQUIPOS DE SONIDO.
(107) CONSIDERAR ESTA PUERTA ACUSTICA Y PERDIDAD EN EL FONDO DEL ESCENARIO. ESTA PUERTA SOLO SERA USADA PARA INGRESO DE UTILERIA Y ESCENARIOS PROVISIONALES. CONSIDERAR PUERTA CORREDIZA
(108) EL PISO DEL ESCENARIO EN ESTA AREA MARCADA, DEBERA SER DE ESTRUCTURA METALICA, CON RECUBRIMIENTO DE MADERA, DE ACUERDO A RECOMENDACIONES ACUSTICAS.
(109) EL PISO DEL ESCENARIO FUERA DEL AREA MARCADA SERA CON RECUBRIMIENTO DE MADERA IGUAL AL AREA MARCADA, CON ESTRUCTURA DE HORMIGON O METALICA, SEGUN SEA INDICADO POR PLANOS ESTRUCTURALES.
(110) UBICACION DE BAJANTES DE A.A.L.L., VER DIAMETROS Y ESPECIFICACIONES EN PLANOS SANITARIO
(111) CONSIDERAR RECUBRIMIENTO INTERIOR DE BAJANTES Y TUBERIAS, CON 1 CAPA DE GYPSUM DE 5 / 8", PREPARADA PARA RECIBIR ACABADO FINAL
(112) VER LAMINA DE DETALLES DE FACHADAS, LAMINAS A-501/A-502/A-503/A-504/A-505
(113) DUCTO ELECTRICO, VER DETALLES EN PLANOS ELECTRICOS
(114) AUDITORIO EXPERIMENTAL, VER DETALLES EN LAMINAS DE PROYECTO DE TEATRO EXPERIMENTAL
(115) CONSIDERAR PUERTA DE INGRESO PARA MANTENIEMIENTO DESDE EXTERIOR Y SE BAJA A TRAVES DE ESCALERA A SOTANO PARA DAR MANTENIMIENTO A BOMBAS DE SISTEMA DE AGUAS SERVIDAS DE SOTANO. ESTA PUERTA DEBERA TENER REJILLA DE VENTILACION EN LA PARTE INFERIOR DE LA MISMA.
(116) VER DETALLES ACUSTICOS DE RECUBRIMIENTO DE ORQUESTA PROPORCIONADOS POR ESPECIALISTA.
(117) CONSIDERAR PUERTA ENROLLABLE
(118) ESCALERA PARA ACCESO A CUARTO DE DIMMERS
(119) PROYECCION DE PISO DE CUARTO DE DIMMERS
(120) ESCALERA DE ACCESO A MALACATES
(121) PROYECCION DE PUENTE DE MALACATES
(122) ESTA PARED Y LOSA TIENE ESPECIFICACIONES ESPECIALES. DETALLADAS POR AUDIO

NO.	FECHA	REVISION
2010-8-30		PLANOS PARA PRESUPUESTO
2011-07-21		REVISION DE PUERTAS

SELLOS MUNICIPALES

UBICACION

Perkins Eastman
PARQUE EMPRESARIAL COLON
EDIFICIO COLONCORP
MEZANNINE OF. 1
T. 593-4-0
F. 593-4-0

Cliente:
FUNDACION SANCHEZ - AGUILAR
apsanchez@angloecuatoriana.com
GUAYAQUIL, ECUADOR.

Climatizacion:
EDWARD MIKOWSKI
EDWARDMIKOWSKI@YMAIL.COM
099428609

Estructura:
FIDEL MIRANDA
FIDELMIRANDAG@YAHOO.COM
2381208 / 380579 / 094450328

Sanitario:
LUIS AVELLAN
LUIS.AVELLAN@YAHOO,COM
2837035 / 099489542

Electrico:
JAVIER BUENDIA
CORPELSA@INTERACTIVE.NET.EC
092951255

Sistema contraincendios:
MIGUEL VARGAS
MSIPIM@GMAIL.COM
2641133 / 5104937 / 093177017

Paisajismo:
ERICK REICH
EREICH@GRUPORANCHOALEGRE.COM
099050505

Estudio de suelos:
BOANERGES DE LA PARED
BDELAPARED@CONSTRULADESA.COM
2216762 / 2216826

Topografo:
DAVID MENDEZ DUMANI
VDMENDEZ4@GMAIL.COM
2230200 / 094212410

Theatrical Lighting:
BRIAN ORDER
BRIAN@BRIANORDER.COM
646.502.7568 / 213 8407733

Acoustic:
JANSON + TSAI / DENNIS JANSON
WWW.JANSONTSAIDESIGN.COM
917 952 11151 / 917 686 4566

Rigging:
SHOCK STUDIOS INC. / JHON SOCHOCKY
WWW.SHOCKSTUDIOSINC.COM
845 561 3447

Sonido:
SIA Acoustics
ashulman@siaacoustics.com
(212)-387-0105 x15 (203)-970-8885 mobile

NOMBRE DEL PROYECTO:

TEATRO SANCHEZ AGUILAR

VIA SAMBORONDON KM 1 1/2
SAMBORONDON, ECUADOR

No DE PROYECTO: 34700,00

CONTENIDO:

PLANTA SOTANO

ESCALA: 1:100

ASBUILT A-101

PLANO PARA CONSTRUCCION
22/02/2012